

- FÖRKLARINGAR**
- MÄTT ANSES I MM
- ▨ HALTEGEL 287x87x87
 - ▨ LIGGANDE 287x87x87
 - ▨ MASSIVTEGEL, HÅRDBRÄNT, HYDROFOBERAT STAENDE 187x87x87

MATERIAL

- TAK: SKIVTÄCKNING, FÄLSAD ALUMINIUM, NATUR
- STUPRÖR/RÄNNÖR/DVRIGA UTV: ALUMINIUM, NATUR
- PLÅTARBETEN: ALUMINIUM, NATUR
- TEGEL:

FÖRESKRIFTER


DILATATIONSPROFAR PLACERAS BAKOM STUPRÖR

HÄNVISNINGAR

- UPPSTÄLLNING FÖNSTER SE RITN.
AA25-101
AA25-102
AA25-103

RELATIONSHANDLING

PROJEKT DAMMHAGEN

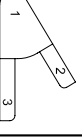

TORUDD BYGGMÅN
ARKITEKTER LUND/ÅB
WWW.TORUDDGÅTTIKETER.SE
040-19790 - YESMANNAN 9 - 224 59 LUND
040-211318

NIMAB
040-539 00
WWW.NIMAB.SE

AF Bostäder

UPPDRAG NR 2166
RITAD AV JM
FÄRSÄMÅG LP
HANDLÖGGÅR

14/124 P TORUDD
DAMMHAGEN 13, LUND
NYBYGGNAD STUDENTBOSTÄDER
FASAD MOT NORDVÄST

SKALA (A3) 1:100 (A4) 1:140
NUMMER A-40.3-1001
1 BET



Skala 1:100 (A3)



FASAD SÖDER
mot Paratissen

- 1101-1103, 1114-1121 putsas in och utvändigt
- 1612-1618 putsas utvändigt
- 1701-1706 putsas utvändigt
- 1701-1706 takfönster putsas utvändigt

FÖRKLARINGAR			
MÅTT ANGEES I MM.			
HALTEGEL LIGGANDE 287x87x87		MASSIVTEGEL, HARDBRÄNT, HYDROFÖBERÄT STÄNDE 187x87x87	
MATERIAL			
TAK	SKIVTÄCKNING FÄLSAD	ALUMINIUM, NATUR	
STUPPRÖ/RÄNNOR/ ÖVRIGA UTV	ALUMINIUM, NATUR		
PLÅTARBETEN	ALUMINIUM, NATUR		
TEGEL:			
FÖRESKRIFTER			
DILATIONSFÖGAR PLACERAS BAKOM STUPPRÖR			
HÄNSIKNINGAR			
UPPSTÄLLNING FÖNSTER SE RITN.			
A425-101			
A425-102			
A425-103			
BET	ANVÄNDNING	SIGN	DATUM
RELATIONSHANDLING			
PROJEKT DAMMHAGEN			
1			
2			
3			
TORUDD BYGGNADSKONST ARKITEKTER LUND AB WWW.TORUDDBYGGNADSKONST.SE OM+46(0)870 328325 LUND 046-2113188		PLAN ÖH KONSTRUKTÖR AB LUND AB	
AF Bostäder 046-537 00 WWW.AFBOSTADER.SE			
UPPDRAG NR	RITAD AV	HANDLÄGGARE	
2166	JM	UP	
14/124		P. TORUDD	
DAMMHAGEN 13, LUND			
NYBYGGNADE STUDENTBOSTÄDER			
FASAD MOT SÖDER			
SKALA	NUMMER	T.BET	
1/100 (A3)	A-40.3-1002	-	

FÖRKLARINGAR
 MÄTT ANSES I MM

HALTEGEL
 LIGGANDE 287x87x87

MASSIVTEGEL, HARDBRÄNT,
 HYDROFOBERAT
 STÅENDE 187x87x87

MATERIAL

TAK: SKIVTÄCKNING, FÄLTSÄD
 ALUMINIUM, NATUR

STUPPRÖR/RÄNNRÖR/
 ÖVRIGA UTV: ALUMINIUM, NATUR

PLÅTARBETEN: ALUMINIUM, NATUR

TEGEL:

FÖRESKRIFTER

DILATATIONSFÖGAR PLACERAS BAKOM STUPPRÖR

HÄNVISNINGAR

UPPGIFTLINING FÖNSTER SE RITN.
 A425-101
 A425-102
 A425-103

BEF. ANV. ANDERSSON, ANSER
 SIGN. DATUM

RELATIONSHANDLING

PROJEKT
 DAMMHAGEN



TORUDD BYGGNADSKONST
 ARKITEKTER I LUND AB
 WWW.TORUDDGRUPPBYGGNADSKONST.I LUND.SW
 ANV. 147910 - VEROMAN 6 - 224 97 LUND 046-2115118

NIMAB 046-539 00
 WWW.NIMAB.SE

AF Bostäder



UPPDRAG NR 2166
 RITAD AV JM
 14/12/14
 P. TORUDD
 DAMMHAGEN 13, LUND
 NYBYGGNAD STUDENTBOSTÄDER
 FASAD MOT NORR

SKALA (A3)
 1/100 (A3)

NUMMER
 A-40.3-1003

1. BEF. -

S14
S13
S12
S11
S10
S9
S8

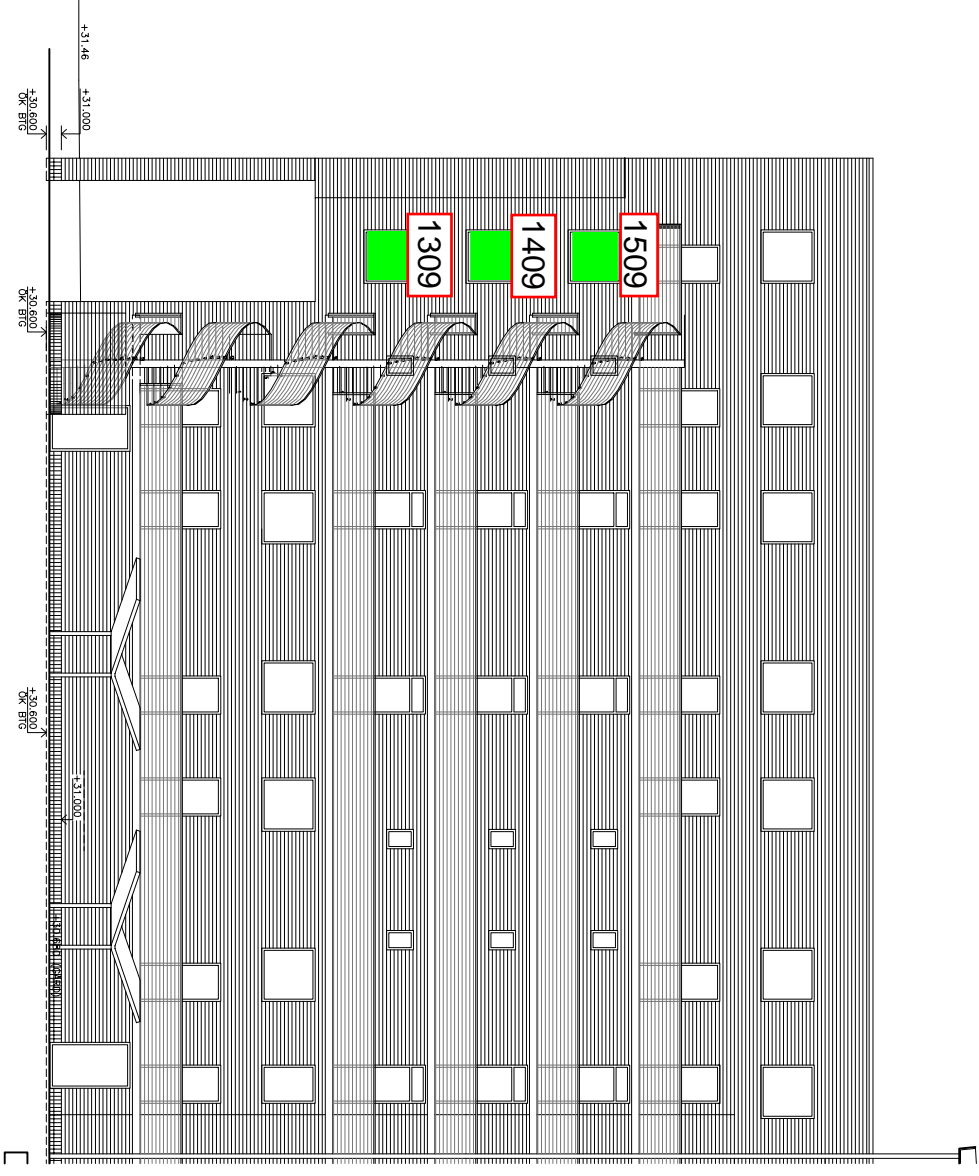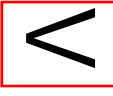

FASAD NORR
 mot gläd

1309, 1409, 1509 putsas utvändigt


FÖRKLARINGAR
MÅTT ANGES I MM
HALTEGEL
LIGGANDE 287x87x87
MASSIVTEGEL, HÅRDBRÄNT,
HYDROFOBERÄT
STÄNDE 187x87x87

MATERIAL
TAK: SKIVTÄCKNING, FÄLTSAD
ALUMINIUM, NATUR
STUPPRÖR/RÄNNRÖR/
ÖVRIGA UTFV: ALUMINIUM, NATUR
PLÅTARBETEN: ALUMINIUM, NATUR
TEGEL:

FÖRESKRIFTER
DILATIONSFÖRÅR PLACERAS BAKOM STUPPRÖR

HÄNVISNINGAR
UPPGIFNING FÖNSTER SE RITN.
A4Z5-101
A4Z5-102
A4Z5-103

BET	ANT	ANORDNING	ASER	SIGN	DATUM
		RELATIONSHANDLING			
		PROJEKT DAMMHAGEN			

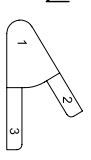

TORUDD BYGGNADSBYGGNAD ARKITEKTER LUND
PLAN OCH KONSTRUKTION
WWW.TORUDDBYGGNADSBYGGNAD.SE
042-211518 042-211518
042-211518

NIMAB
910-237 00
WWW.NIMAB.SE

AF Bostäder
910-237 00
WWW.AFBOSTADER.SE

UPPGIFNING: 2166
BYGGNAD: JM
BYGGNADSTAD: P TORUDD

DAMMHAGEN 13 LUND
NYBYGGNADE STUDENTBOSTÄDER
FASAD MOT ÖSTER / NORDÖST

SKALA (A3): 1:100
SKALA (A4): 1:200
NUMMER: A-40.3-1005
T. BET: -



CENTRUMLINJE
CENTRUMLINJE

1611, 1612, 1701-2, 1712-2 putsas utvändigt
1122, 1123, 1619, 1620 putsas in och utvändigt
1109, 1120, 1701-1, 1712-1 putsas in och utvändigt

